


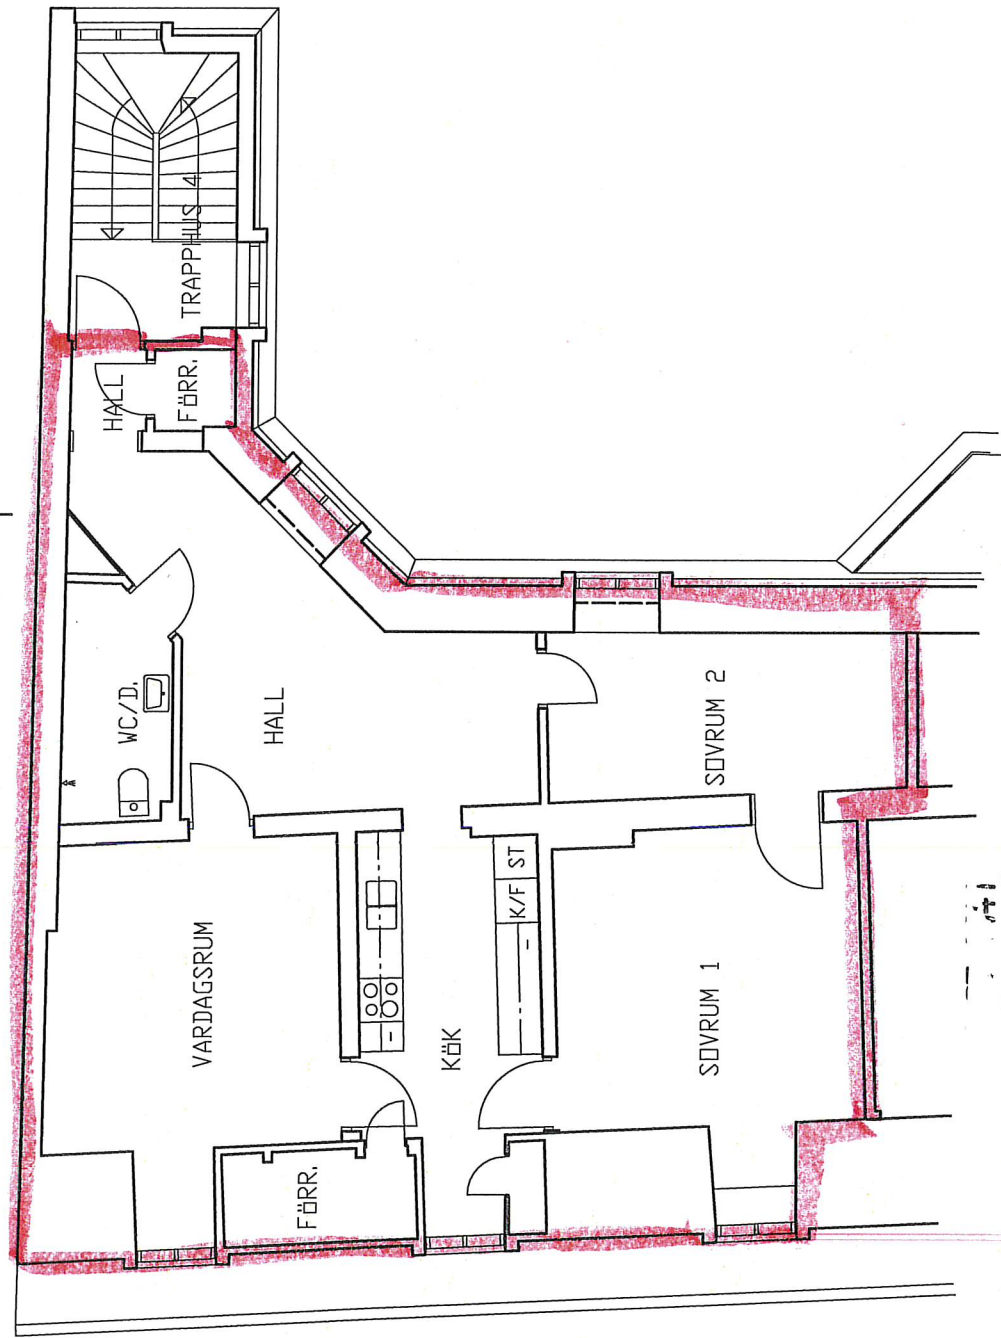

BET	ART	ANVÄNDNING	AVSEER	SKALA	DATEM
RELATIONSHANDLING					
DALMASSEN 1, LINKÖPING					
					
UPPDRAG NR	BYGGD AV	BT	ANSVARS	HANDLÄGGARE	
2008				DJ	
LAGENHET NR 30					
PLAN 5, VÄNNG 1K					
KLOSTERGATAN 34					
SKALA	1:100	NUMMER	A30:0541		
			1 BET		