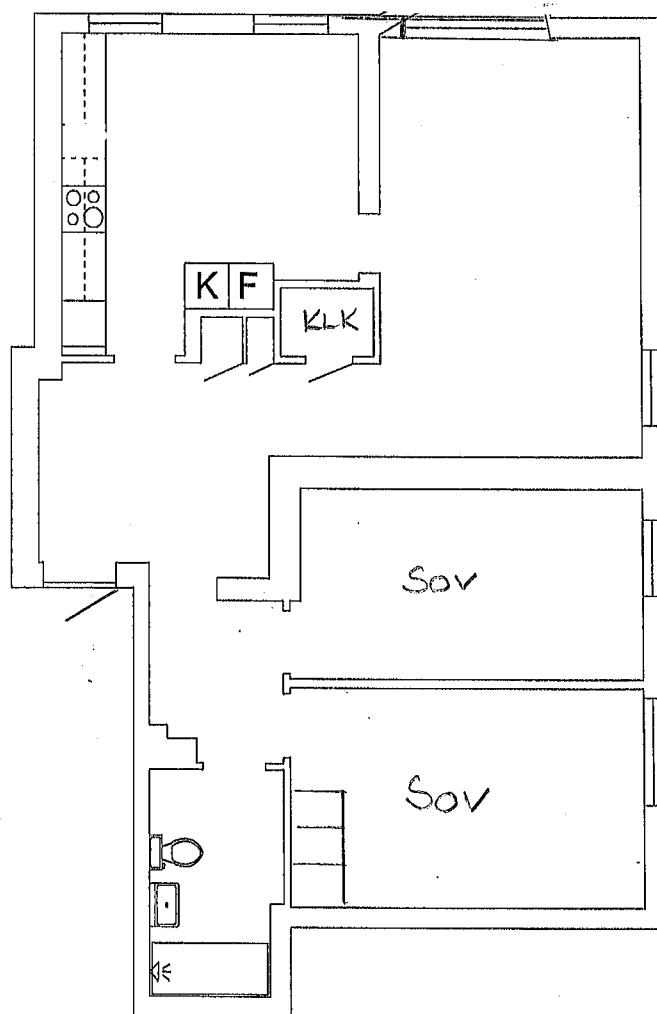


BET	ANT	ÄNDRINGEN AVSER	SIGN	DATUM
Relationshandling				
Buffeln 5				
Linköping				
 CENTRUM FÖRVALTNING AB				
UPPDRAG NR	RITAD AV		HANDLAGGARE	
	A.A.			
DATUM	ANSVARIG			
2017-06-08	Eddie Ahman			
Lägenhet 03-10				
Engelbrektsgatan 10				
SKALA	FORMAT		BET	
1:100	A4			