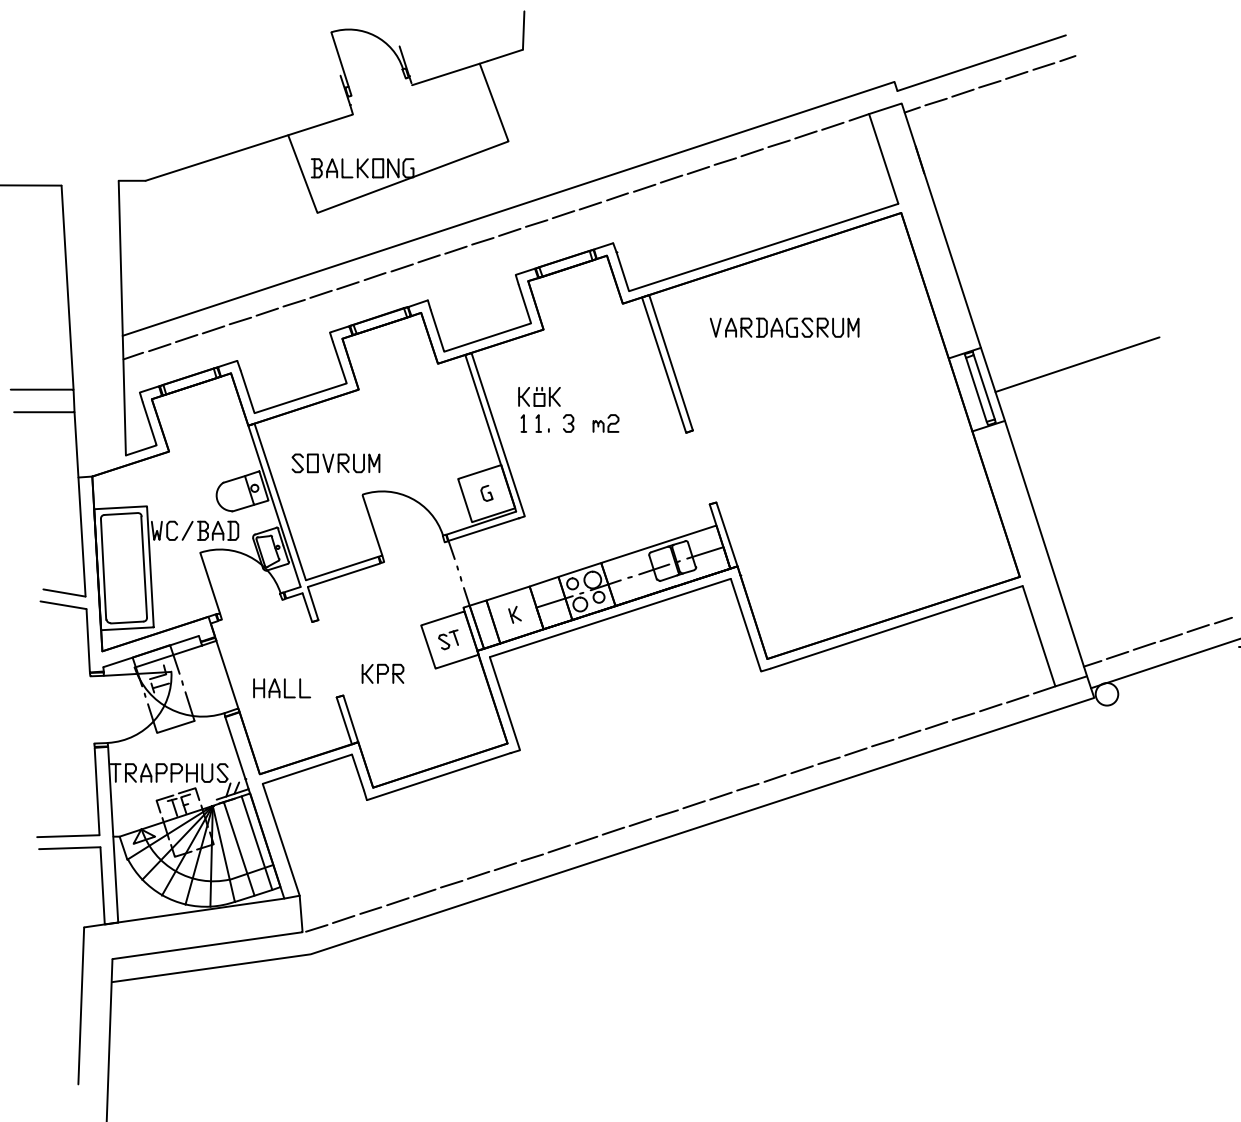


BET	ANT	ÄNDRINGEN AVSER	SKGN	DATUM
Relationsritningar				
Eolus 2 Linköping				
 CENTRUM FÖRVALTNING AB				
UPPDRAG NR	RITAD AV		HANDLÄGGARE	
DATUM	ANSVARIG			
2016-04-28	Eddie Åhman			
Vän 2 tr Apotekargatan 10 A Lgh: 02-14				
SKALA	NUMMER		BET	
1:100	A4			