
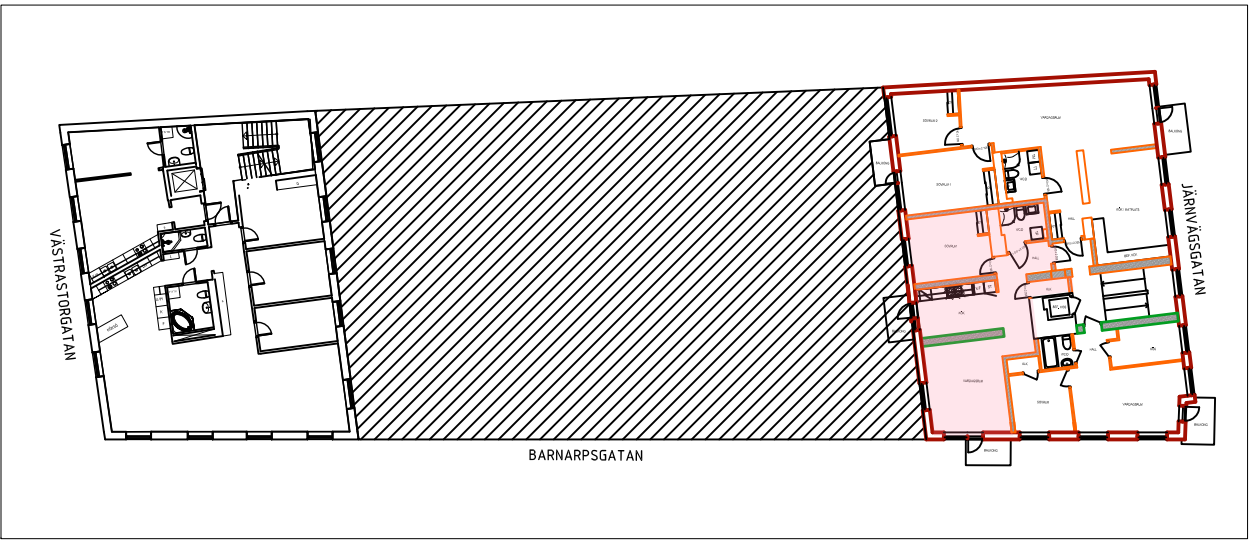


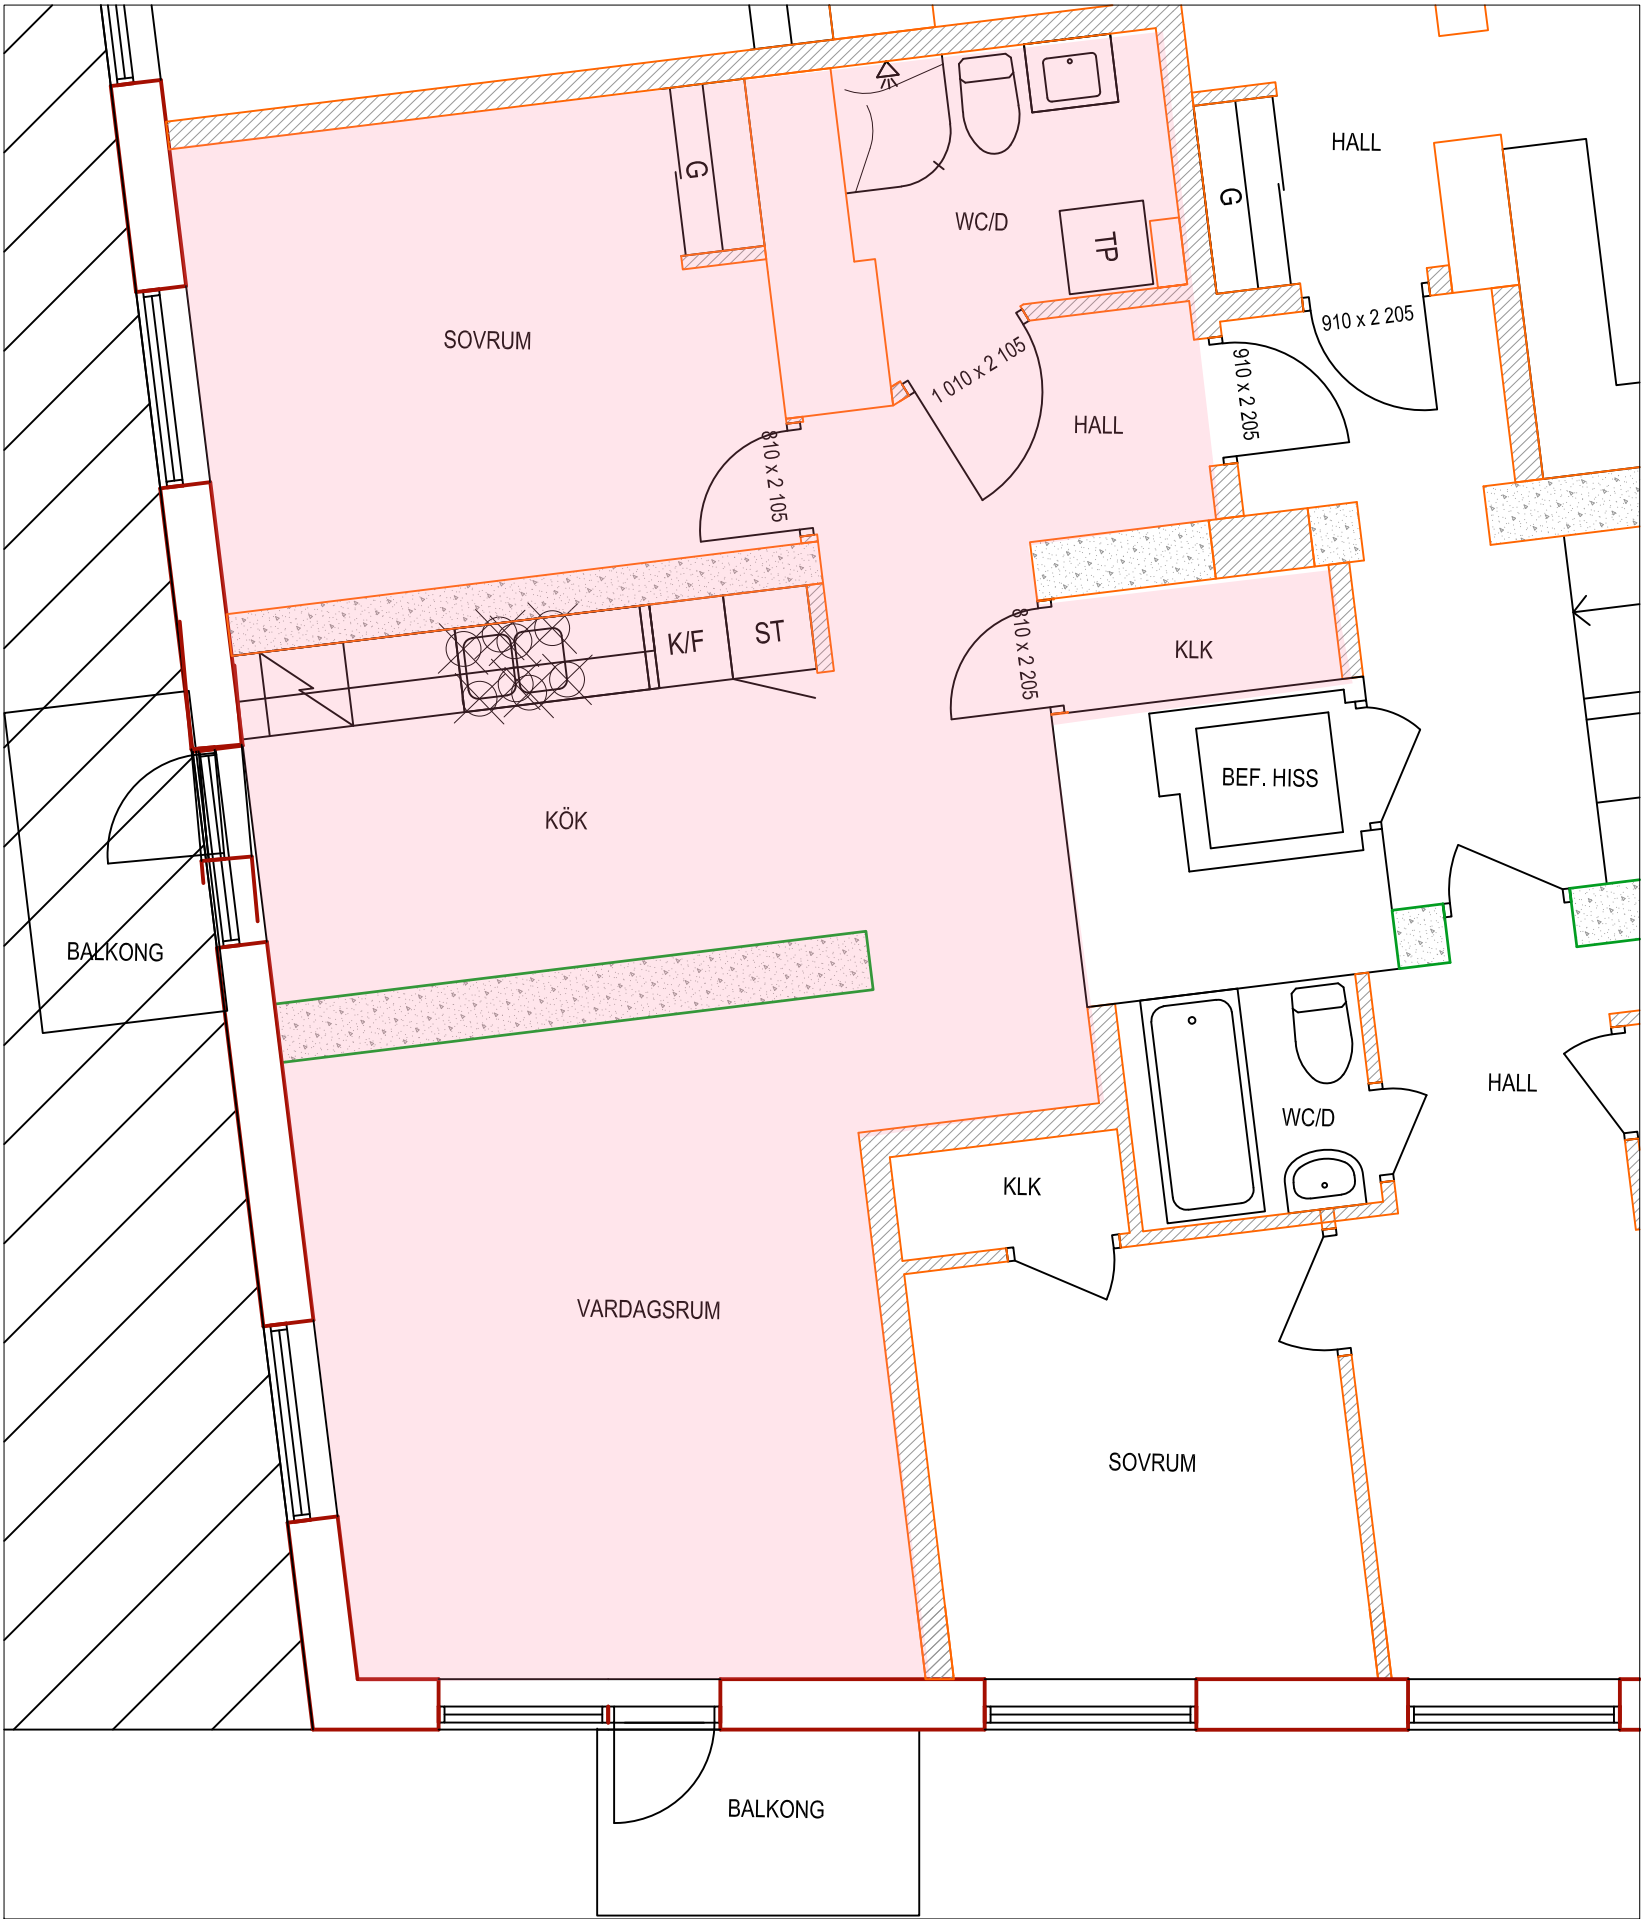

BET	ANT	ÄNDRINGEN AVSER	SIGN	DATUM
RELATIONSHANDLING				
TOSITO Parkgatan 2 551 12 Jönköping				
UPPDRAG NR		RITAD AV	HANDLÄGGARE	
		Ronnie Hancic		
DATUM				
2020-06-12				
HACKSPETTEN 4				
JÄRNVÄGSGATAN 7				
PLAN 5				
YTA (M3)		LOKALNUMMER		REV
67 m3		Lgh 1402 (012)		