
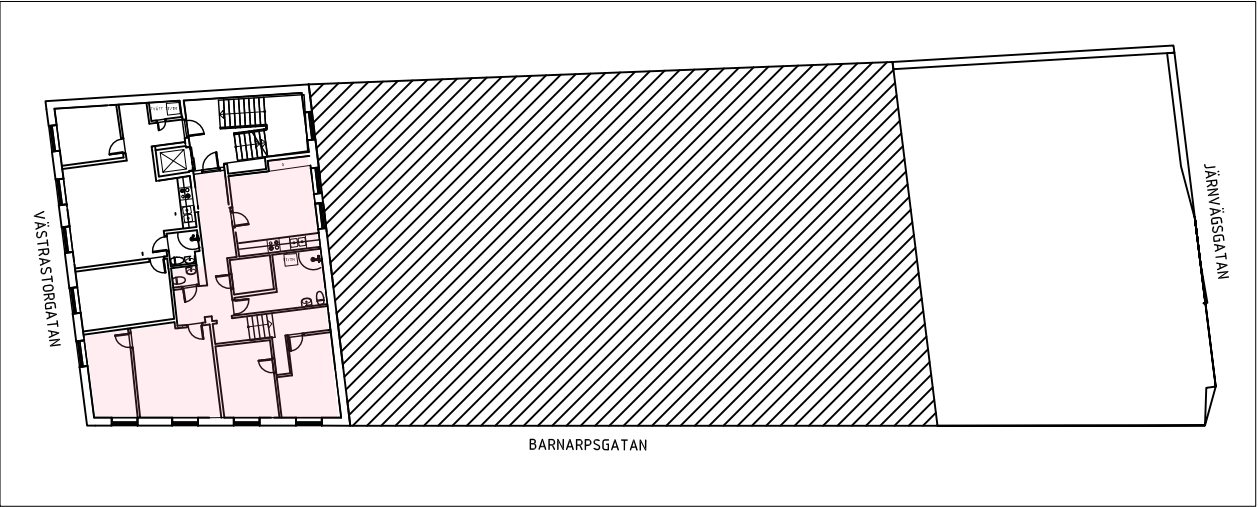


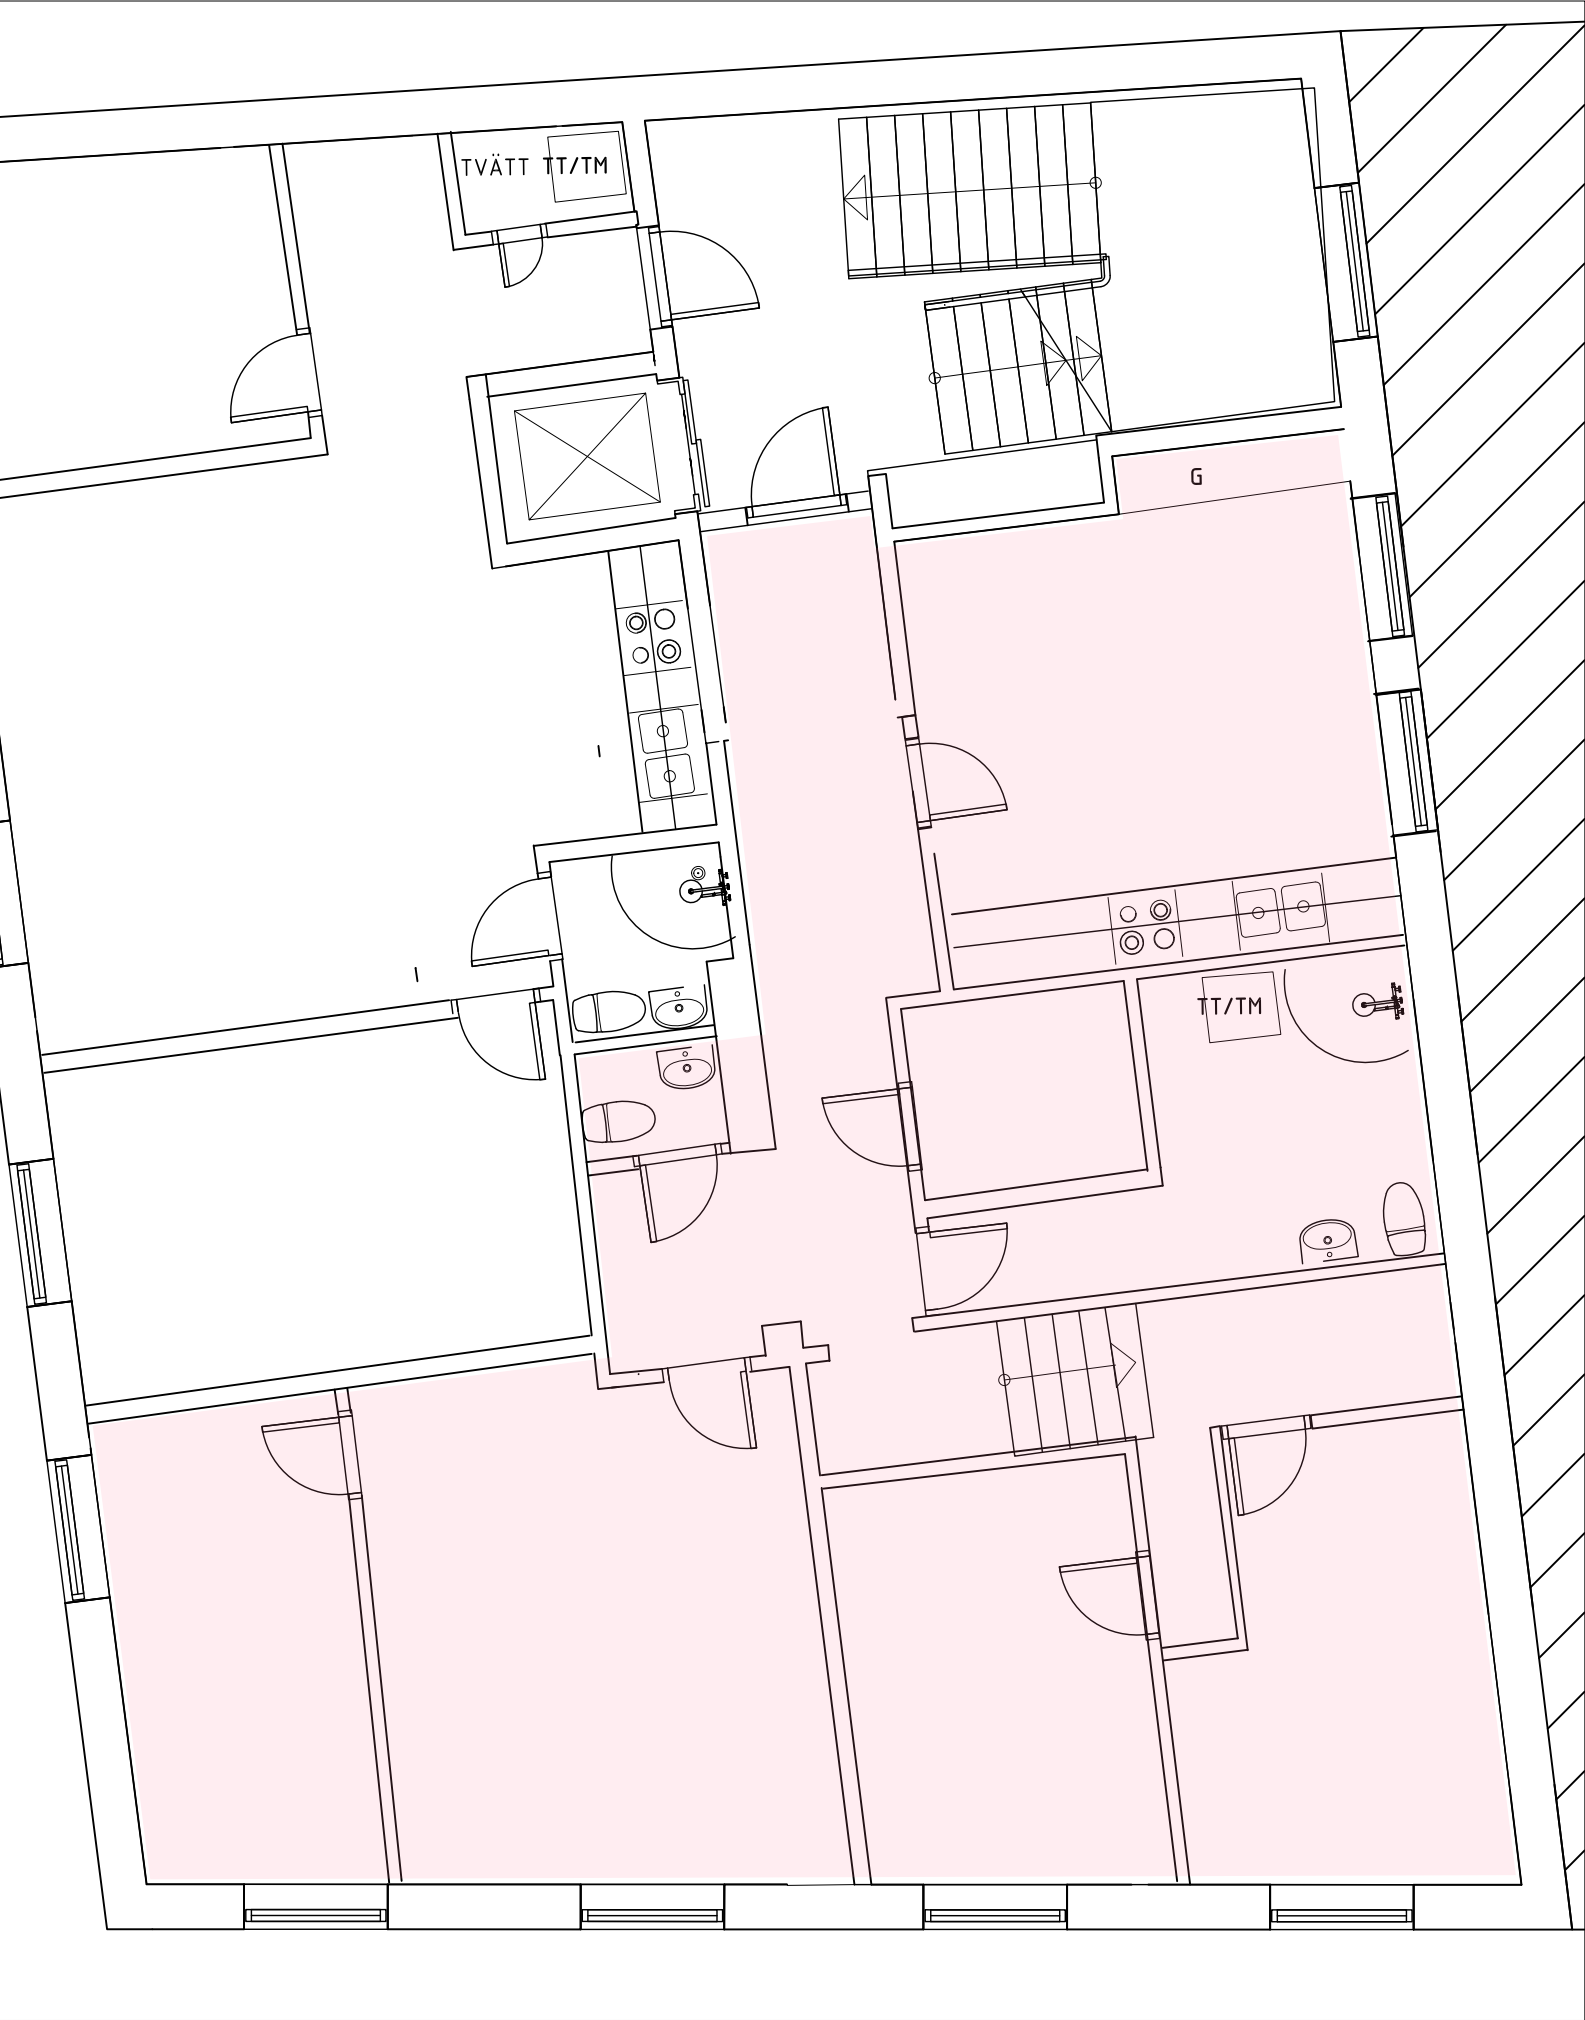

BET	ANT	ÄNDRINGEN AVSER	SIGN	DATUM
RELATIONSHANDLING				
TOSITO Parkgatan 2 551 12 Jönköping				
UPPDRAG NR	RITAD AV	HANDLÄGGARE		
DATUM	Ronnie Hancic			
2020-06-12				
HACKSPETTEN 4				
V.STORGATAN 10				
PLAN 2				
YTA (M3)	LOKALNUMMER	REV		
105 m3	Lgh 1201 (001)			