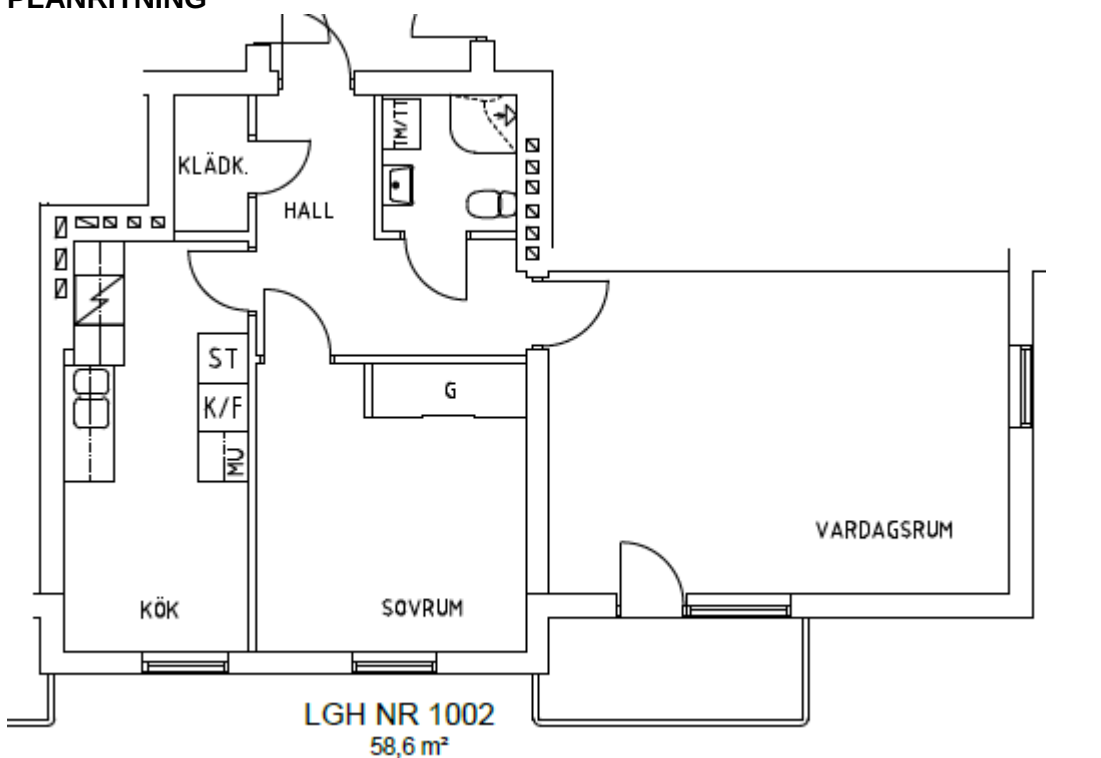


 GUNNAR GUNNARSSONS FASTIGHETS AB Saltängsgatan 25 602 22 NORRKÖPING Tel. 011-36 46 80 Fax. 011-12 33 65 www.bygg-gg.se info@bygg-gg.se	Titel /Kapitelrubrik LÄGENHETSRTNING		Kapitelbokstav / Sidnr 1 (1)	
	Projektnamn Fastigheten Skölden 8, Husebygatan 9A, 602 44 Norrköping Lägenhet nr 1002 A		Handläggare RHG	
-Status RELATIONSHANDLING			Projektnr	
PLANRITNING			Datum 2018-06-11	Rev. Datum
 LGH NR 1002 58,6 m²			Kod	Målning
			Kulör, Glans, Anmärkn	Rev