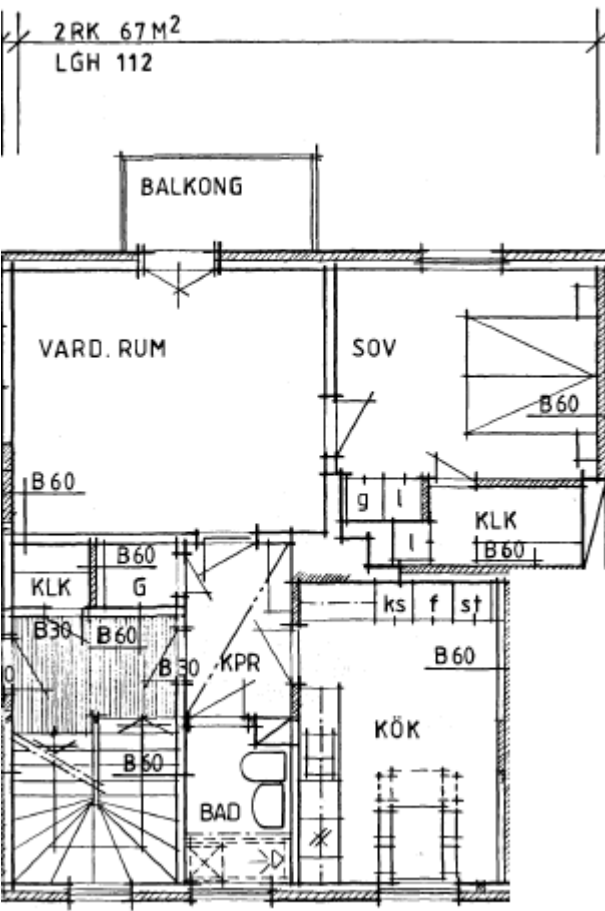


|   |                                                                                                  |         |                                        |     |
|---|--------------------------------------------------------------------------------------------------|---------|----------------------------------------|-----|
|  <p><b>GUNNAR GUNNARSSONS<br/>FASTIGHETS AB</b></p> <p>Saltängsgatan 25 602 22 NORRKÖPING<br/>Tel. 011-36 46 80 Fax. 011-12 33 65<br/>www.bygg-gg.se info@bygg-gg.se</p> | Titel /Kapitelrubrik<br><b>LÄGENHETS RITNING</b>                                                 |         | Kapitelbokstav / Sidnr<br><b>1 (1)</b> |     |
|   | Projektnamn<br>Fastigheten Riddaren 1, Riddargatan 1 B, 592 40 Vadstena<br>Lägenhet nr 1102, 112 |         | Projektnr                              |     |
|   |                                                                                                  |         | Datum<br><b>1985-02-12</b>             |     |
|   | -Status<br><b>RELATIONSHANDLING</b>                                                              |         | Rev. Datum                             |     |
| Text<br><b>PLANRITNING</b>   | Kod                                                                                              | Målning | Kulör, Glans, Anmärkn                  | Rev |
|   |                                                                                                  |         |                                        |     |