



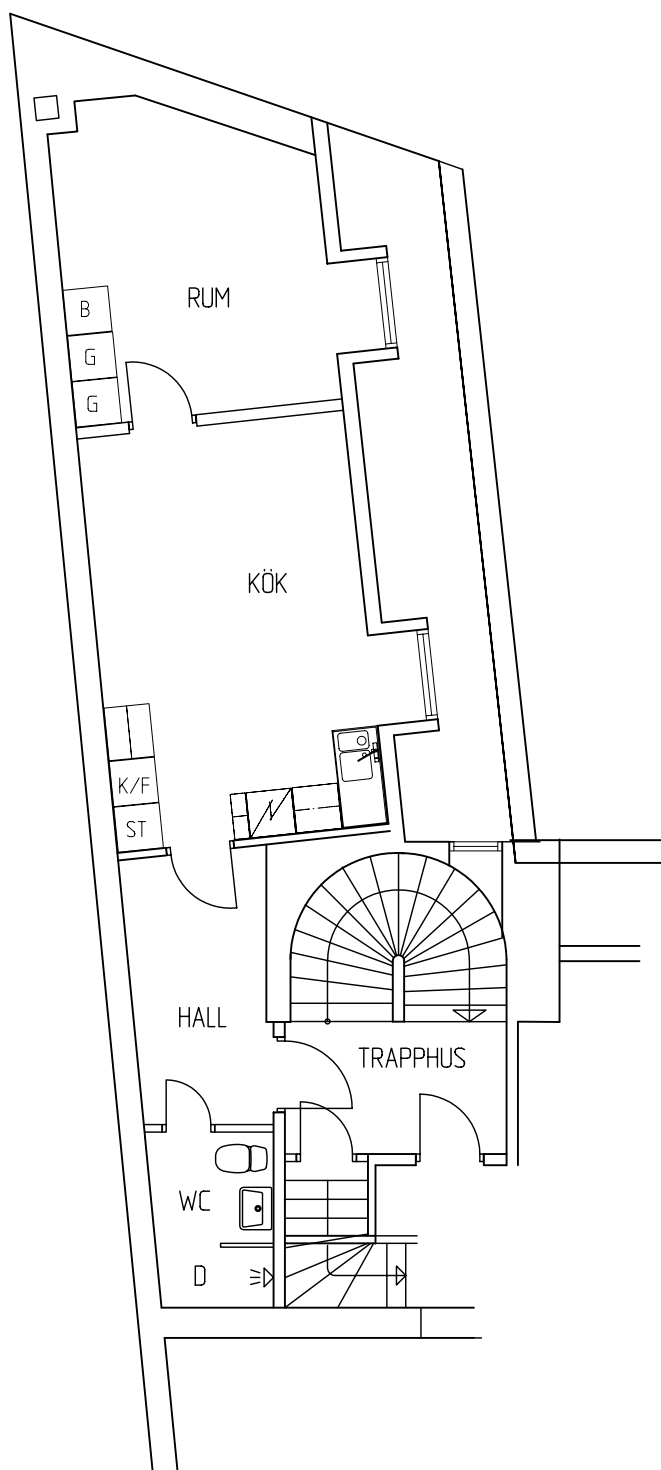

30-28-0522

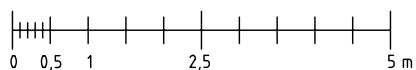

BET	ANT	ÄNDRINGEN AVSER	SIGN	DATUM
RELATIONSHANDLING				
DOMAREN 15, LINKÖPING				
BYGGNADES AB G LINDSTEN Klostergatan 26 Box 447 581 05 Linköping tel 013 - 31 41 41 fax 013 - 12 08 00 e-mail daniel@lindstens.se				
UPPDRAG NR	RITAD AV	HANDLÄGGARE		
DATUM	BT	DJ		
2008	ANSVARIG			
LÄGENHET NR 30-28-0522				
NYGATAN 29				
PLAN 5, VÅNING 3 TR				
SKALA	NUMMER	BET		
1:100	A30:0522			