



TRAPPHUS

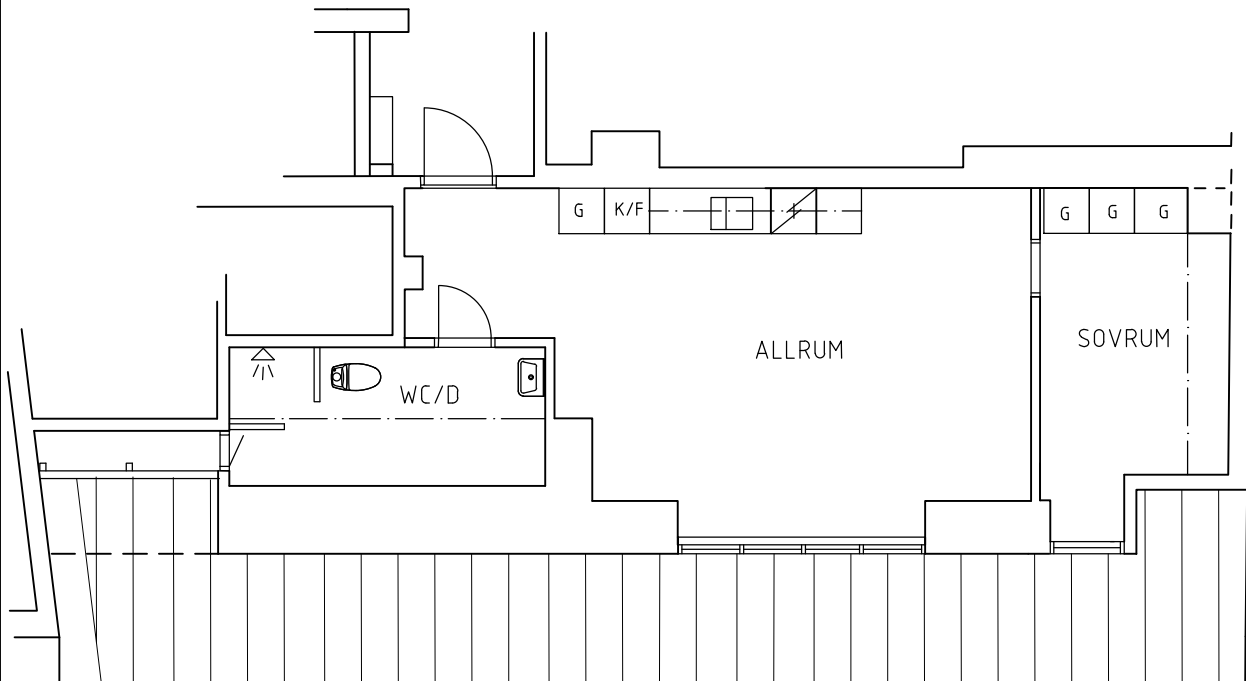

VÅNING 3 TR

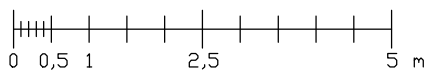

BET	ANT	ÄNDRINGEN AVSER	SIGN	DATUM
RELATIONSHANDLING				
KV BAGGEN 17				
LINKÖPINGS KOMMUN				
CENTRUM FÖRVALTNING AB				
Platensgatan 9c Box 58 581 02 Linköping			tel 013 - 25 36 60 fax 013 - 25 36 61	
UPPDRAG NR	RITAD AV BT		HANDLÄGGARE Stefan Åhman	
DATUM 2012-03	ANSVARIG Stefan Åhman			
LOKAL NUMMER 500-22 ÅGATAN 47 VÅNING 3 TR				
SKALA A4 = 1:100	NUMMER A30.1-0022			BET