

-Status
RELATIONSHANDLING

Titel /Kapitelrubrik

LÄGENHETS-RITNING

Kapitelbokstav / Sidnr

1 (1)

Handläggare

RHG

Projektnamn

Fastigheten Hornet, Butgatan 17 A, 602 40 Norrköping
Lägenhet nr 1301, 33

Projektnr

Datum

1982-09-29

Rev. Datum

Text


PLANRITNING

Kod

Målning

Kulör, Glans, Anmärkn

Rev

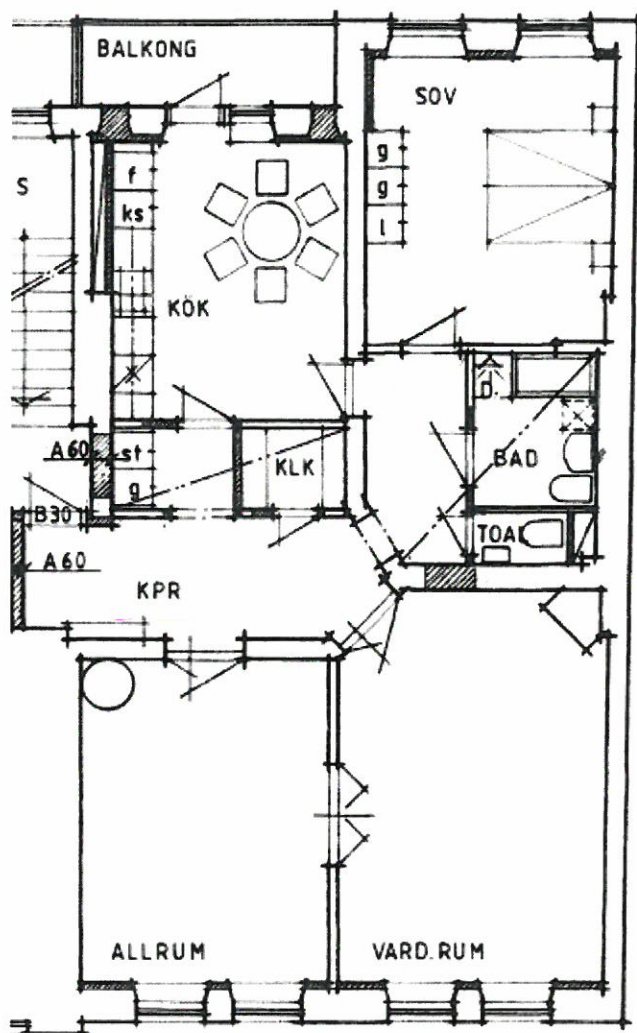

3 RK 115 M²

LGH 33