

-Status

RELATIONSHANDLING

Titel /Kapitelrubrik

LÄGENHETSRTNING

Kapitelbokstav / Sidnr

1 (1)

Handläggare

RHG

Projektnamn

Fastigheten Hornet, Butgatan 17 A, 602 40 Norrköping
Lägenhet nr 1303, 31

Projektnr

Datum

1982-09-29

Rev. Datum

Text


PLANRITNING

Kod

Målning

Kulör, Glans, Anmärkn

Rev

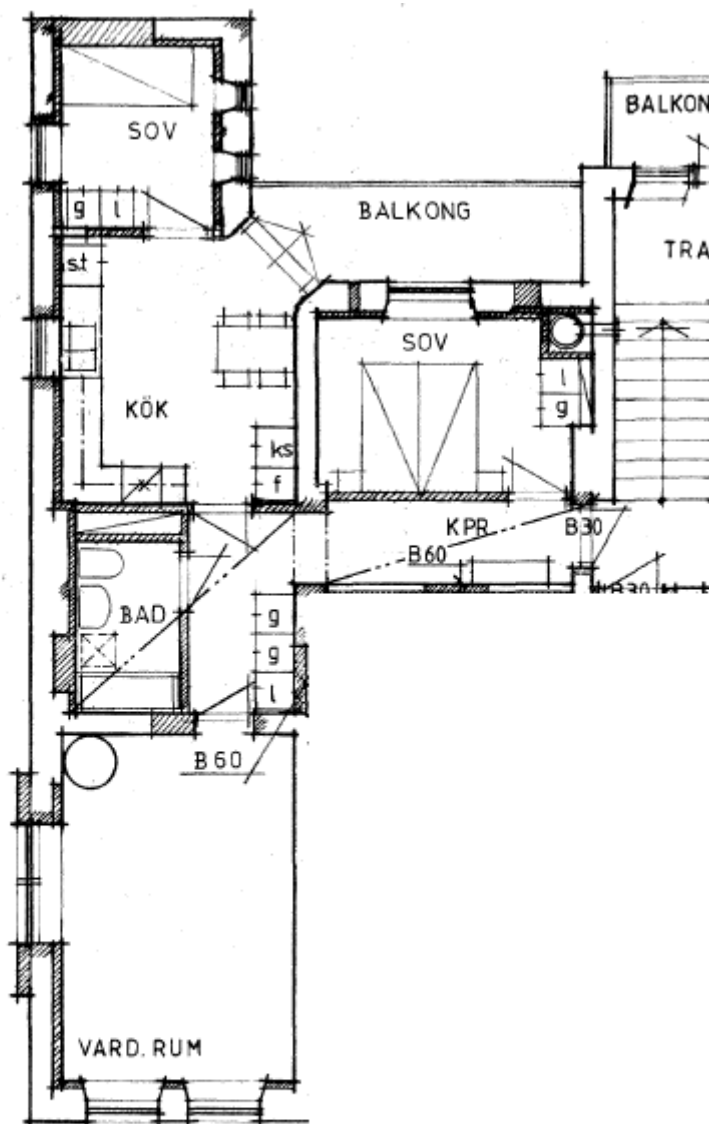

3 RK 75 M²
 LGH 31