

-Status

RELATIONSHANDLING

Titel /Kapitelrubrik

LÄGENHETSRTNING

Kapitelbokstav / Sidnr

1 (1)

Handläggare

RHG

Projektnamn

Fastigheten Musköten 23, Plankgatan 16, 602 19 Norrköping
Lägenhet nr 1403, 413

Projektnr

Datum

1983-09-27

Rev. Datum

Text


PLANRITNING

Kod

Målning

Kulör, Glans, Anmärkn

Rev

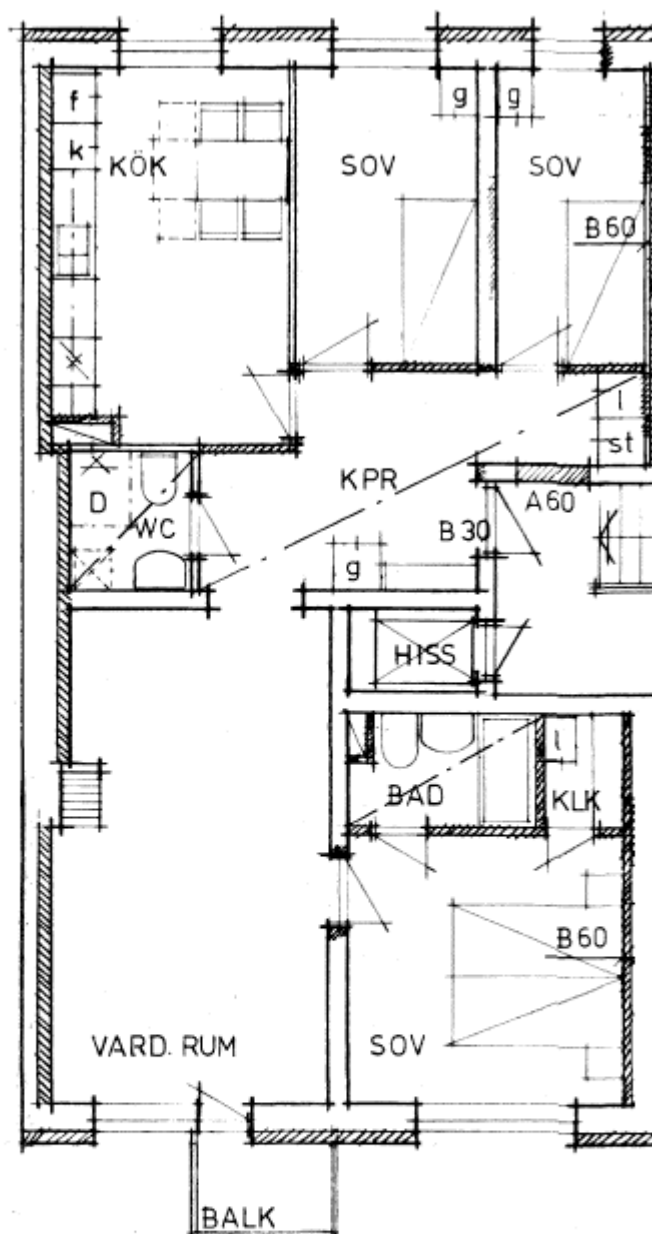

4 R K 88 M²

LGH NR 413