BYGG GG
GUNNAR GUNNARSSONS FASTIGHETS AB
Saltängsgatan 25 602 22 NORRKÖPING
Tel. 011-36 46 80 Fax. 011-12 33 65
www.bygg-gg.se info@bygg-gg.se

Titel /Kapitelrubrik LÄGENHETSRITNING		Kapitelbokstav / Sidnr 1 (1)
		Handläggare RHG
Projektnamn Fastigheten Hornet, Butgatan 17 A, 602 40 Norrköping Lägenhet nr 1202, 22		Projektnr
		Datum 1982-09-29
-Status RELATIONSHANDLING		Rev. Datum
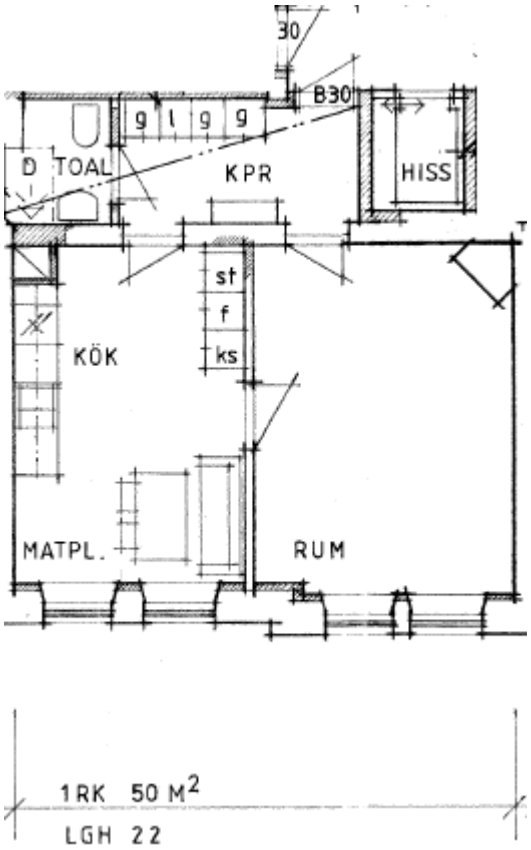
Text	Kod	Målning	Kulör,Glans,Anmärkn	Rev
PLANRITNING